

# HQ 1


PROJEKTANT	
ZUSATZLICHE ANMERKUNGEN	
PROJEKTION	
STADT	
ZONEN-NUMMER	
DATUM	
DIA	
PROJEKTANT	
ZUSATZLICHE ANMERKUNGEN	
PROJEKTION	
STADT	
ZONEN-NUMMER	
DATUM	
DIA	

Mittelweser-Heiquellen GmbH  
Auf dem Kampfe 3a, 31562 Nienburg


## Schnitt A-A Brunnenschacht

Heiquell-Brunnen HQ 1  
Bestandszeichnung

PROJEKTANT	
ZUSATZLICHE ANMERKUNGEN	
PROJEKTION	
STADT	
ZONEN-NUMMER	
DATUM	
DIA	

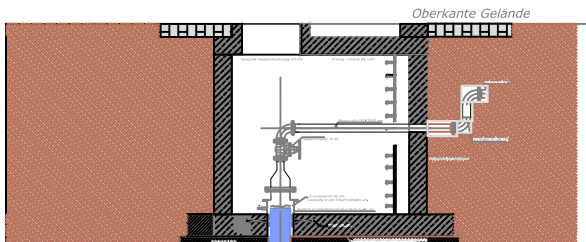

### Grobe Schichtenabfolge

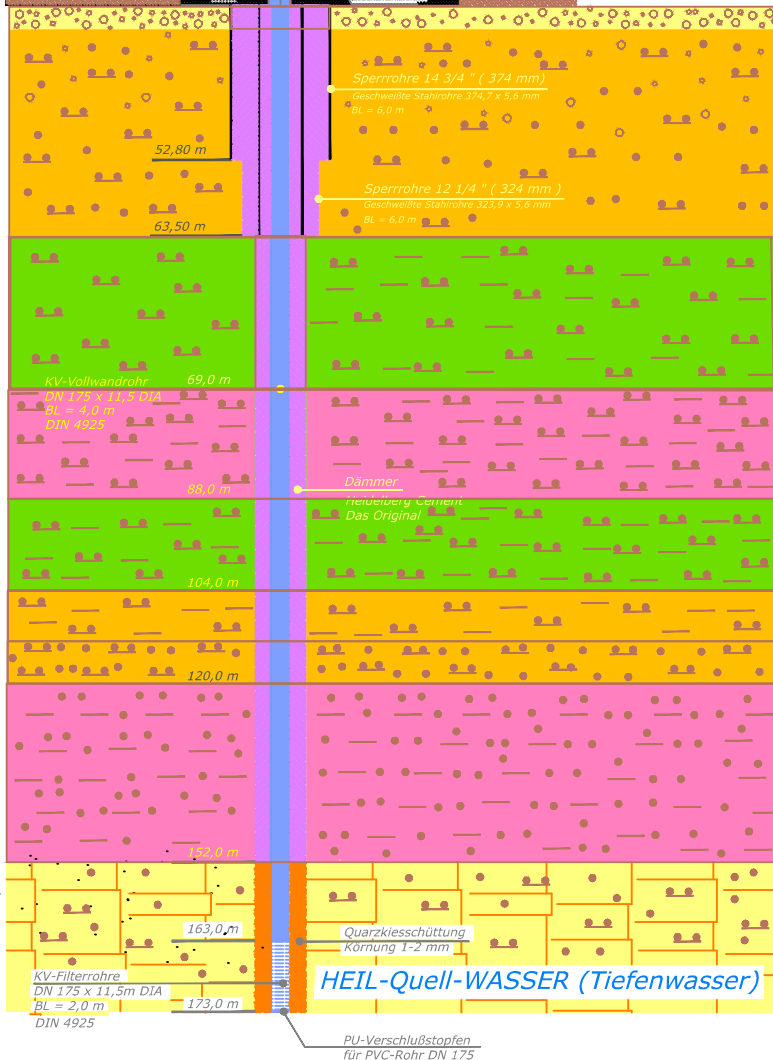

Wechsellnde Lagen Schluff, Feinsand, Feinkies, Ton

Schluff, Ton, feinsandig

Ton, schluffig

Wechsellnde Lagen Mergel, tonig, schluffig

Schluff, tonig, Ton, schluffig

Ton, feinsandig, mittelsandig

Kalkstein, Sandstein